



PLASSBEHOV OG SERVICE-AREAL FOR 50-150KW OMRÅDEVEKSLER

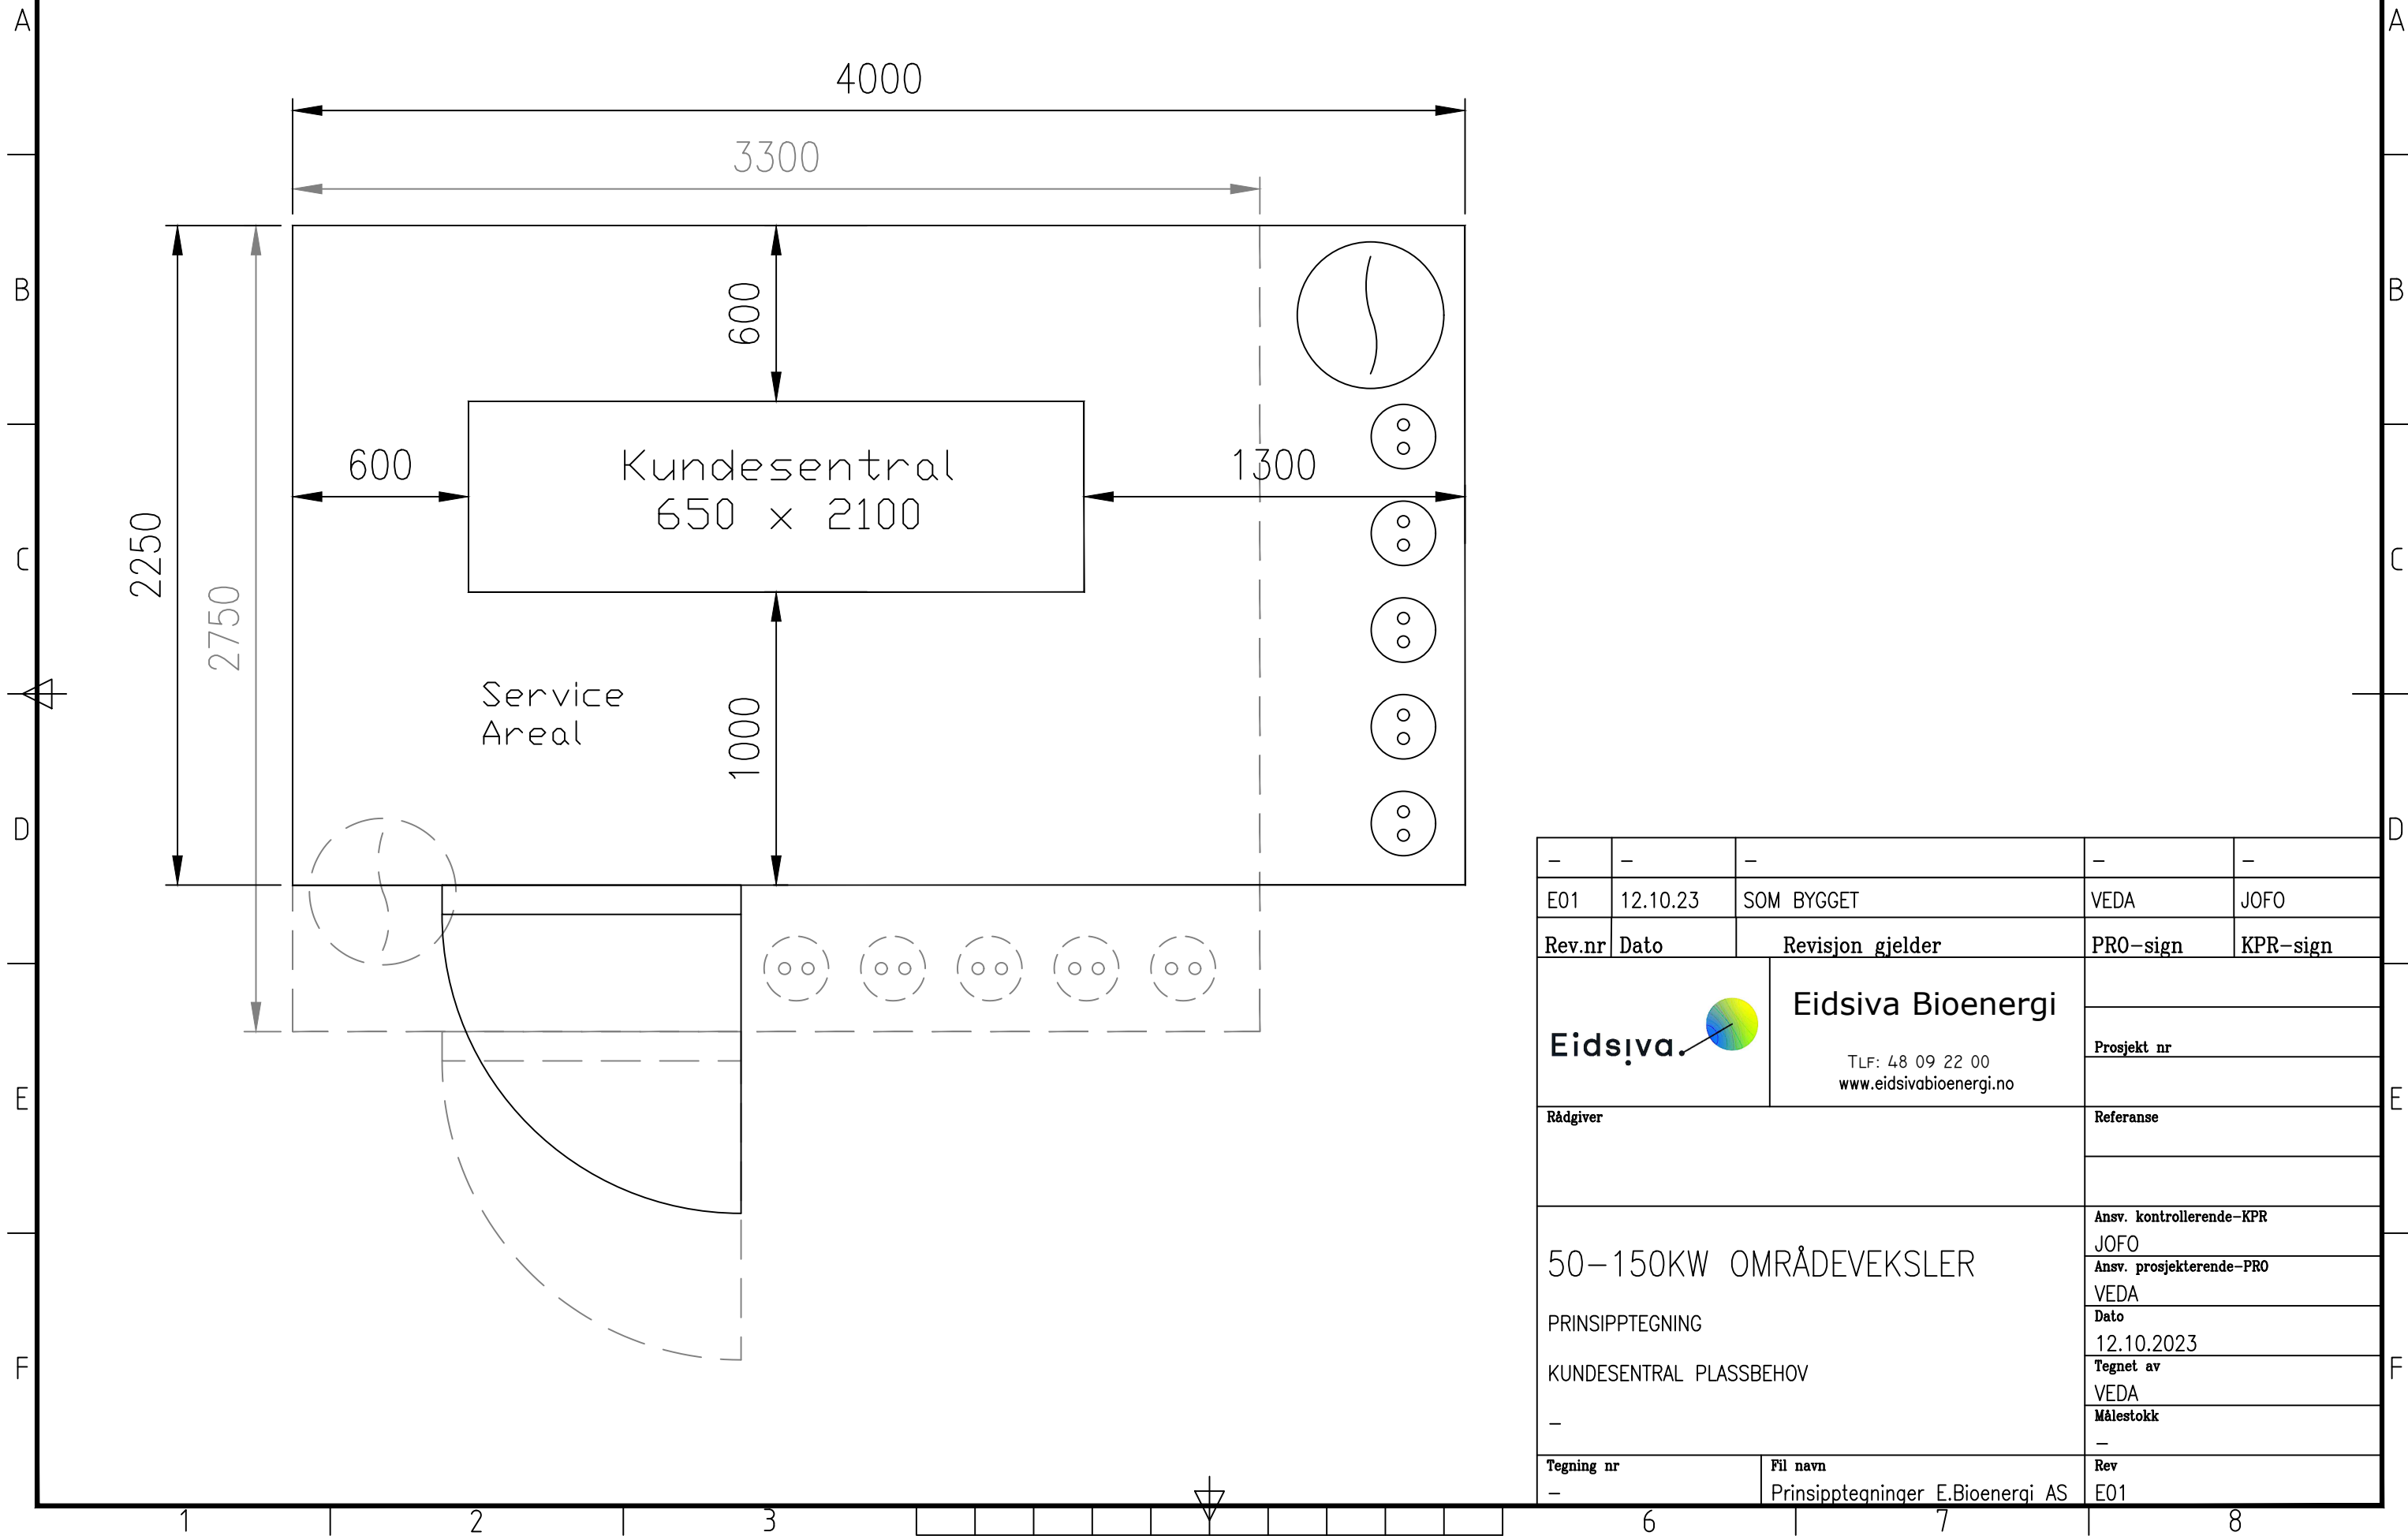

-	-	-	-	-
E01	12.10.23	SOM BYGGET	VEDA	JOFO
Rev.nr	Dato	Revisjon gjelder	PRO-sign	KPR-sign
		Eidsiva Bioenergi TLF: 48 09 22 00 www.eidsivabioenergi.no		PRO-sign KPR-sign
Rådgiver			Referanse	
50-150KW OMRÅDEVEKSLER			Ansv. kontrollerende-KPR JOFO	
PRINSIPTEGNING			Ansv. prosjekterende-PRO VEDA	
KUNDESENTRAL PLASSBEHOV			Dato 12.10.2023	
-			Tegnet av VEDA	
-			Målestokk -	
Tegning nr -		Fil navn Prinsipptegninger E.Bioenergi AS		Rev E01